


Разрез 1-1

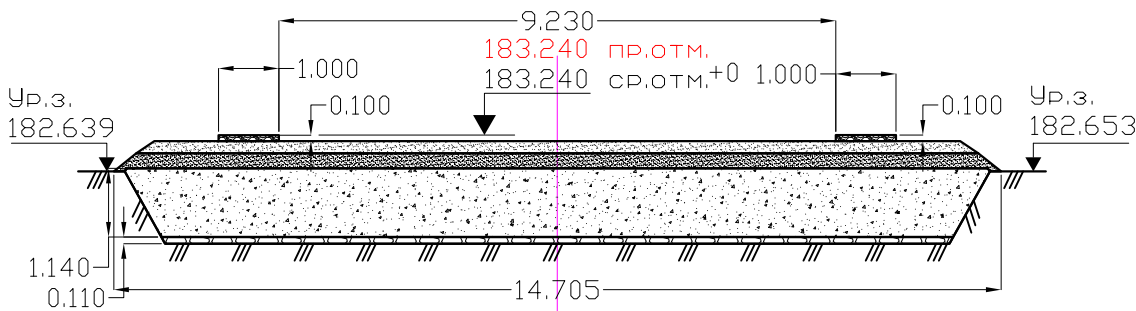

- Песчано-гравийная смесь
- Щебень пропитанный битумом 100 мм

ПРИМЕЧАНИЯ: 0.000 = 183.64
183.190 проект
183.191 факт +1 отклонения в мм

KNS.001-02-AC-PBC ИС/14

ТОО "КЕН-САРЫ"
СИСТЕМА ПОДДЕРЖАНИЯ ПЛАСТОВОГО ДАВЛЕНИЯ МЕСТОРОЖДЕНИЯ
АРЫСТАНОВСКОЕ В МАНГИСТАУСКОМ РАЙОНЕ МАНГИСТАУСКОЙ ОБЛАСТИ

Изм.	Лист	№ Докум.	Подп.	Дата
Разраб.				
геодезист		Омаров А.Б.		
Проверил		Матевка Н.В.		

Установка подготовки и
нагнетания воды (УПИНВ)

Площадка Резервуаров очищенной
пластовой воды РВС-1,2,3
Исполнительная схема KNS.001-02-AC-PBC ИС/14
Устройство щебеночного основания
пропитанный битумом 100мм под
фундаментное КФ-1 и Ф-1 Резервуара РВС-1.

Стадия	Лист	Листов
ИС	1	1

ТОО "Энергия XXI век"
г.Актобе