


Разрез 1-1

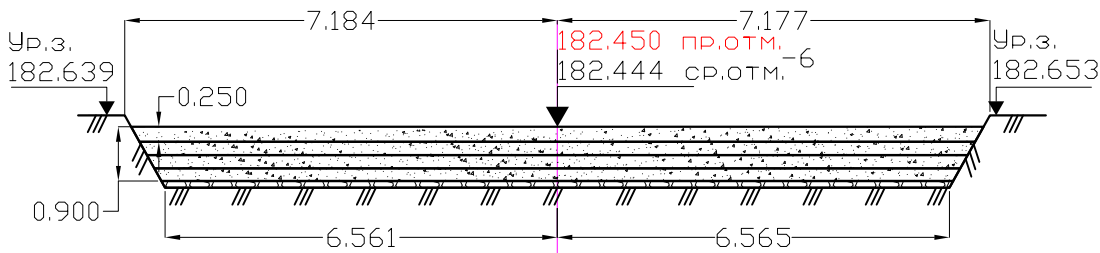

- Песчано-гравийная смесь
- ⊗ — Точка отбора проб

ПРИМЕЧАНИЯ: 0.000 = 183.64
182.450 проект
182.444 факт -6 отклонения в мм

KNS.001-02-АС-РВС ИС/6

ТОО "КЕН-САРЫ"
СИСТЕМА ПОДДЕРЖАНИЯ ПЛАСТОВОГО ДАВЛЕНИЯ МЕСТОРОЖДЕНИЯ
АРЫСТАНОВСКОЕ В МАНГИСТАУСКОМ РАЙОНЕ МАНГИСТАУСКОЙ ОБЛАСТИ

Изм.	Лист	№ Докум.	Подп.	Дата
Разраб.				
геодезист	Омаров А.Б.			
Проверил	Матевка Н.В.			

Установка подготовки и
нагнетания воды (УПИНВ)

Площадка Резервуаров очищенной
пластовой воды РВС-1,2,3
Исполнительная схема KNS.001-02-АС-РВС ИС/6
Устройство подушки основания
из песчано-гравийной смеси
Резервуара РВС-1. 4-слой

Стадия	Лист	Листов
ИС	1	1

ТОО "Энергия XXI век"
г.Актобе