


Разрез 1-1

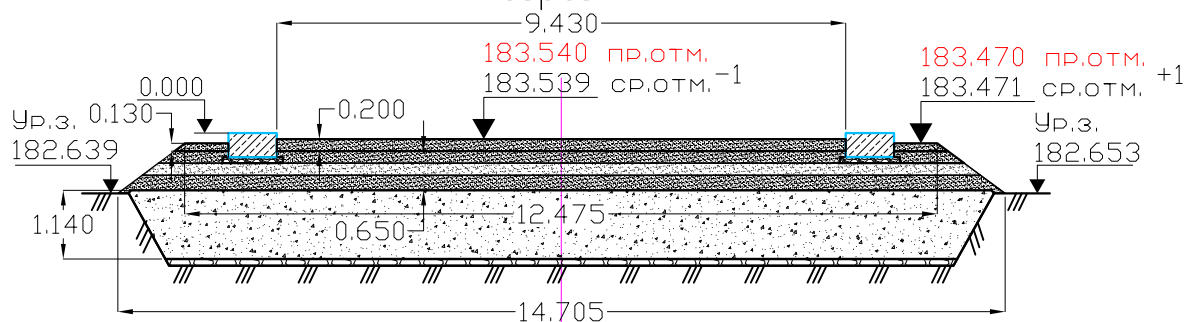

ПРИМЕЧАНИЯ: 0.000 = 183.64

183.540 проект
183.539 факт -1 отклонения в мм

- Песчано-гравийная смесь

KNS.001-02-AC-PBC ИС/22

ТОО "КЕН-САРЫ"
СИСТЕМА ПОДДЕРЖАНИЯ ПЛАСТОВОГО ДАВЛЕНИЯ МЕСТОРОЖДЕНИЯ
АРЫСТАНОВСКОЕ В МАНГИСТАУСКОМ РАЙОНЕ МАНГИСТАУСКОЙ ОБЛАСТИ

Изм.	Лист	№ Докум.	Подп.	Дата
Разраб.				
геодезист	Омаров А.Б.			
Проверил	Матевка Н.В.			

Установка подготовки и
нагнетания воды (УПИНВ)

Площадка Резервуаров очищенной
пластовой воды РВС-1,2,3
Исполнительная схема KNS.001-02-AC-PBC ИС/22
Обратная засыпка пазух фундаментного кольца КФ-1
песчано-гравийной смесью толщиной 200 мм
Резервуара РВС-1. 2 слой, ярус №2

Стадия	Лист	Листов
ИС	1	1

ТОО "Энергия XXI век"
г.Актобе