


Разрез 1-1

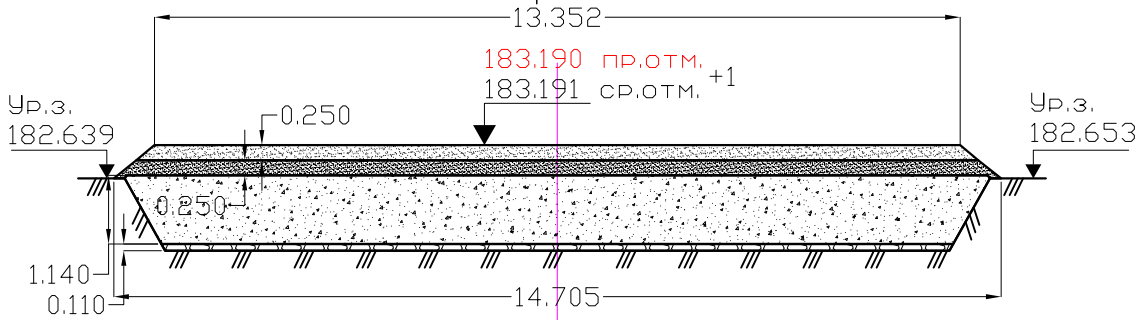

- Песчано-гравийная смесь
- Точка отбора проб

ПРИМЕЧАНИЯ: 0.000 = 183.64  
183.190 проект  
183.191 факт +1 отклонения в мм

KNS.001-02-AC-PBC ИС/13

ТОО "КЕН-САРЫ"  
СИСТЕМА ПОДДЕРЖАНИЯ ПЛАСТОВОГО ДАВЛЕНИЯ МЕСТОРОЖДЕНИЯ  
АРЫСТАНОВСКОЕ В МАНГИСТАУСКОМ РАЙОНЕ МАНГИСТАУСКОЙ ОБЛАСТИ

Изм.	Лист	№ Докум.	Подп.	Дата
Разраб.				
геодезист	Омаров А.Б.			
Проверил	Матевка Н.В.			

Установка подготовки и  
нагнетания воды (УПИНВ)

Площадка Резервуаров очищенной  
пластовой воды РВС-1,2,3  
Исполнительная схема KNS.001-02-AC-PBC ИС/13  
Устройство подушки основания  
из песчано-гравийной смеси  
Резервуара РВС-1. 1-слой, ярус 2

Стадия	Лист	Листов
ИС	1	1

ТОО "Энергия XXI век"  
г.Актобе