


Разрез 1-1

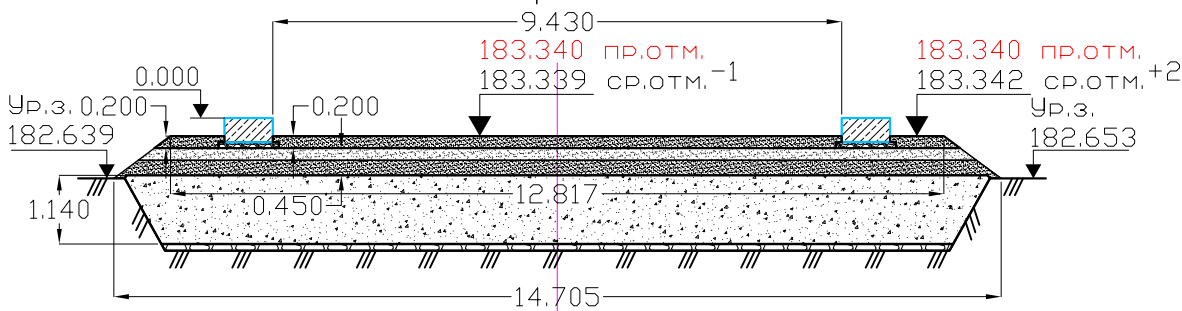

ПРИМЕЧАНИЯ: 0.000 = 183.64
183.340 проект
183.339 факт +1 отклонения в мм

— Песчано-гравийная смесь

KNS.001-02-AC-PBC ИС/21

ООО "КЕН-САРЫ"
СИСТЕМА ПОДДЕРЖАНИЯ ПЛАСТОВОГО ДАВЛЕНИЯ МЕСТОРОЖДЕНИЯ
АРЫСТАНОВСКОЕ В МАНГИСТАУСКОМ РАЙОНЕ МАНГИСТАУСКОЙ ОБЛАСТИ

Изм.	Лист	№ Докум.	Подп.	Дата
Разраб.				
геодезист	Омаров А.Б.			
Проверил	Матевка Н.В.			

Установка подготовки и
нагнетания воды (УПИНВ)

Площадка Резервуаров очищенной
пластовой воды РВС-1,2,3
Исполнительная схема KNS.001-02-AC-PBC ИС/21
Обратная засыпка пазух фундаментного кольца КФ-1
песчано-гравийной смесью толщиной 200 мм
Резервуара РВС-1. 1 слой

Стадия	Лист	Листов
ИС	1	1

ООО "Энергия XXI век"
г.Актобе