Исполнительная схема KNS.001-02-AC-PBC ИС/1

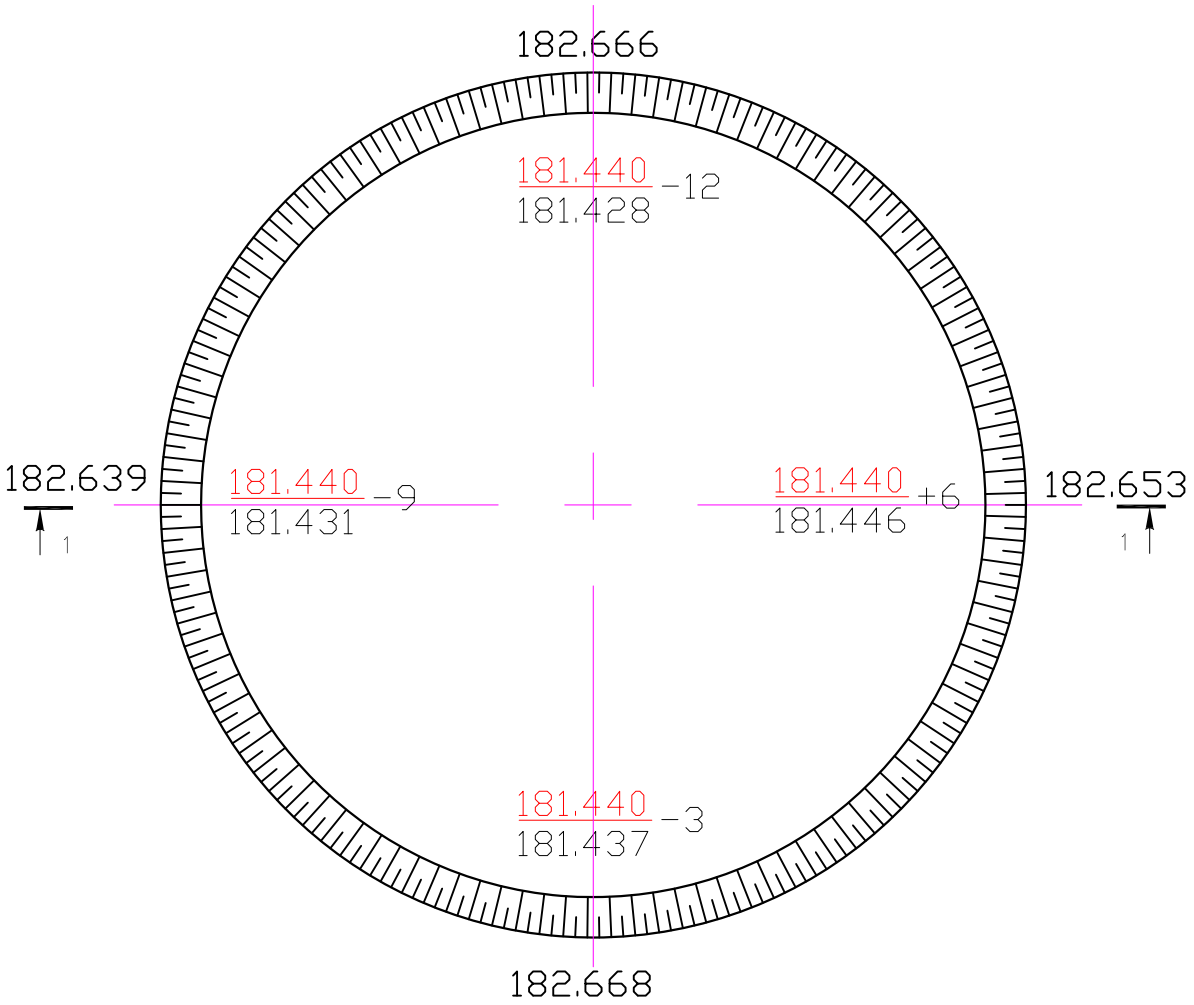

Разрез 1–1

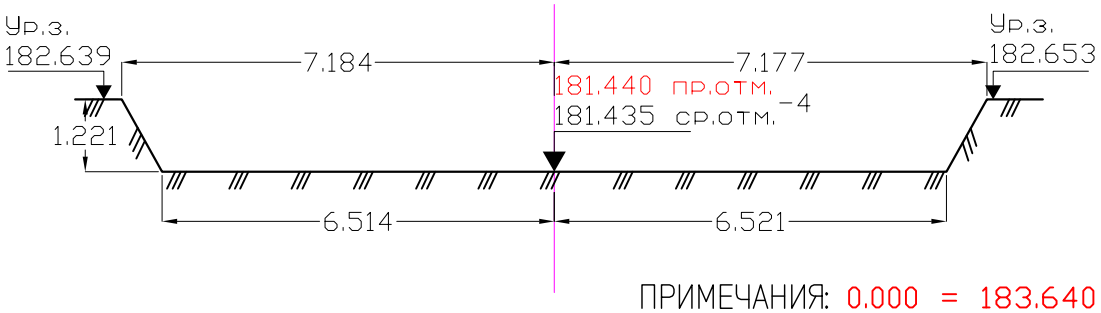

ПРИМЕЧАНИЯ: 0.000 = 183.640

181.440 проект
181.435 факт
-5 отклонения в мм

					KNS.001-02-AC-PBC ИС/1		
Изм.	Лист	№ Докум.	Подп.	Дата	ТОО "КЕН-САРЫ" СИСТЕМА ПОДДЕРЖАНИЯ ПЛАСТОВОГО ДАВЛЕНИЯ МЕСТОРОЖДЕНИЯ АРЫСТАНОВСКОЕ В МАНГИСТАУСКОМ РАЙОНЕ МАНГИСТАУСКОЙ ОБЛАСТИ		
Разраб.					Установка подготовки и нагнетания воды (УПиНВ)	Стадия	Лист	Листов
геодезист		Омаров А.Б.				ИС	1	1
Проверил		Матевка Н.В.			Площадка Резервуаров очищенной пластовой воды РВС-1,2,3 Исполнительная схема KNS.001-02-AC-PBC ИС/1 Разработка грунта для устройства котлована под под подушку основания Резервуара РВС-1 V=1000м³	ТОО "Энергия XXI век" г.Актобе		

Перв. примен.

Справ. №

Подп. и дата

Инв. № дубл.

Взам. инв. №

Подп. и дата

Инв. № подл.